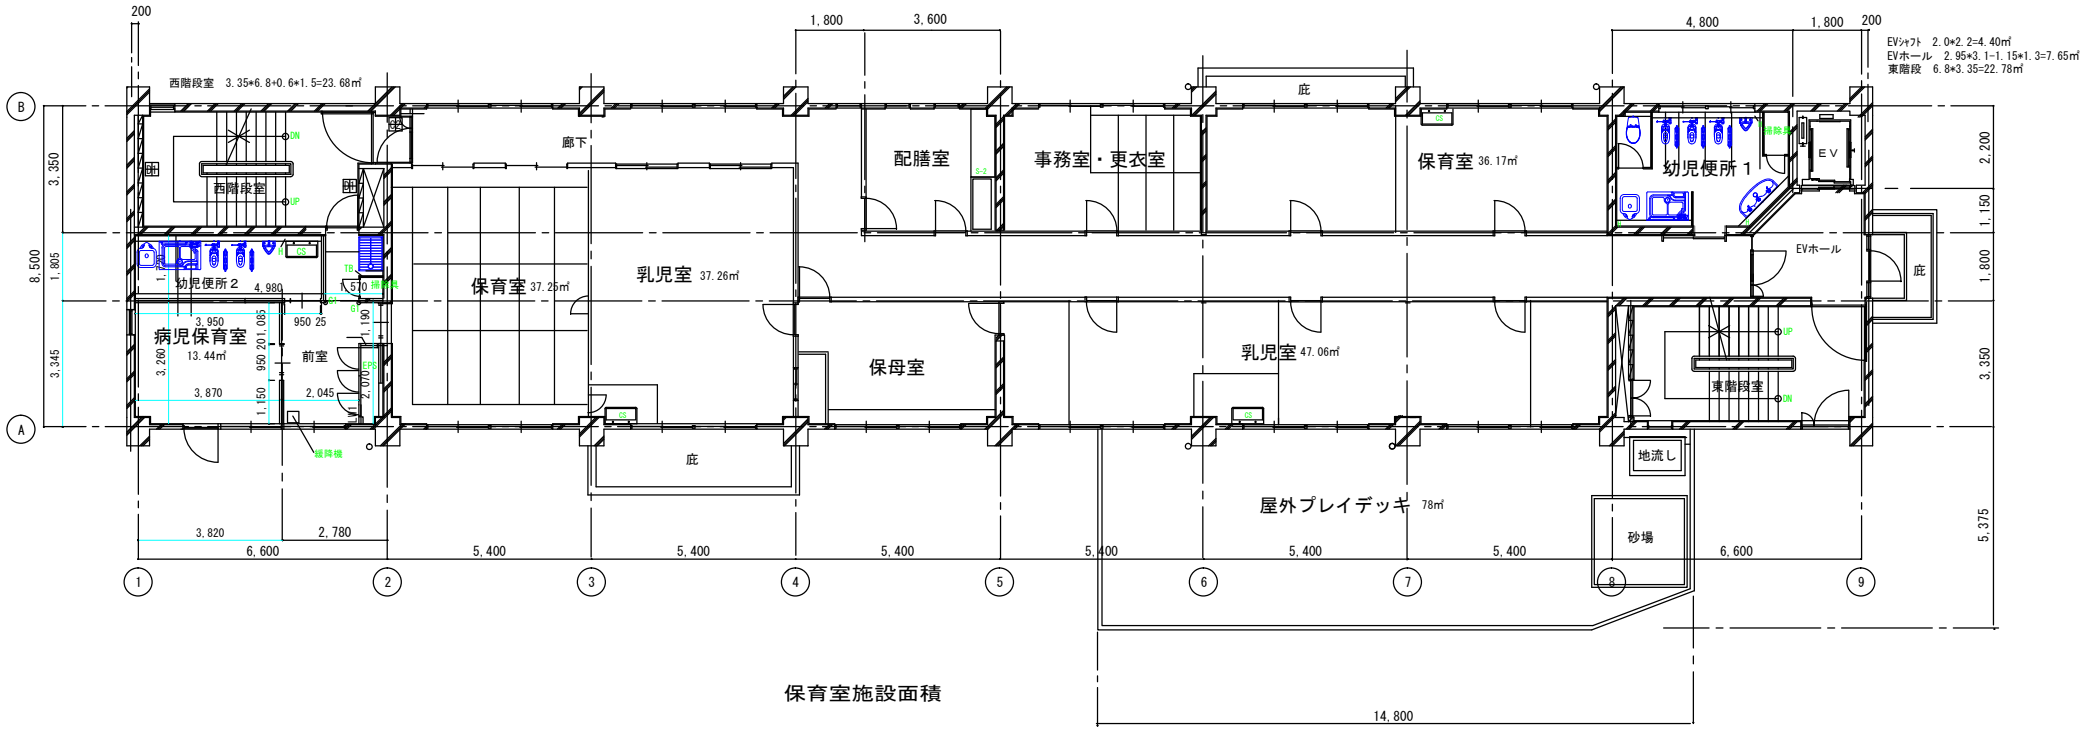

保育室施設面積

２階床面積　　391㎡

保育室施設面積　　391㎡－(23.68+4.40+7.65+22.78)＝　332.49㎡

事業年度		地方独立行政法人 広島市立病院機構 Hiroshima City Hospital Organization 本部事務局施設整備課		広島市民病院職員棟２階保育室平面図	図番 A-
平成28年度					
着工				図面名称 ２階平面図	縮尺 1/100
完成				A2：100% A3：70%	完成図