凡例

記号	名称	備考
	[illegible]	[illegible]
	照明器具 LEDポール灯	照明器具表参照
	照明器具 LEDポール灯	照明器具表参照
	照明器具 LEDポール灯	照明器具表参照
	照明器具 LEDポール灯(ソーラー発電)	照明器具表参照
	電気自動車用急速充電器	[illegible]
	[illegible]	15-18-10
	ガス負荷開閉器 受電点引込用	別途工事
	[illegible]	
H1	ハンドホール 2300×2300×1600	600φ蓋付(耐荷重20t)
H2	ハンドホール 1800×1800×1800	600φ蓋付(耐荷重20t)
H3	ハンドホール 1500×1500×1500	600φ蓋付(耐荷重20t)
H4	ハンドホール (既) OH-120	600φ蓋付(耐荷重20t)
H5	ハンドホール (既) OH-80A2	600φ蓋付(耐荷重20t)
	[illegible]	[illegible]
	立上り・貫通し・取付け	
	プルボックス	WP SUS製・防水型
	アウトレットボックス	
	丸型露出ボックス	
	地中埋設配管配線	

注記

1. 特記無い配線内容は下記による。
   - EM-CE5.5°-3C (内1芯アース) [防護管(FEP30)]
   - EM-CE5.5°-3C×2 (内1芯アース) [防護管(FEP40)]
2. [illegible]
3. [illegible]
4. [illegible]
5. [illegible]

配線リスト

記号	内容	備考
	22KV EM-CET100° (別途工事)	[illegible] (PGS-C-G16型)
	空配管	[illegible] (予備) (PGS-C-G16型)
	22KV EM-CET100° (別途工事)	[illegible] (PGS-C-G16型)
	空配管	[illegible] (予備) (PGS-C-G16型)
	EM-IE38°	接地LA用 (PGS-接地極)
	EM-IE14°	[illegible]
	[illegible]	接地 (エネルギーセンター棟2階ET-H~接地極)
	[illegible]	[illegible]
	[illegible]	PGS-C-G16型
	[illegible]	PGS-C-G16型
	[illegible]	PGS-C-G16型
	[illegible]	PGS-C-G16型

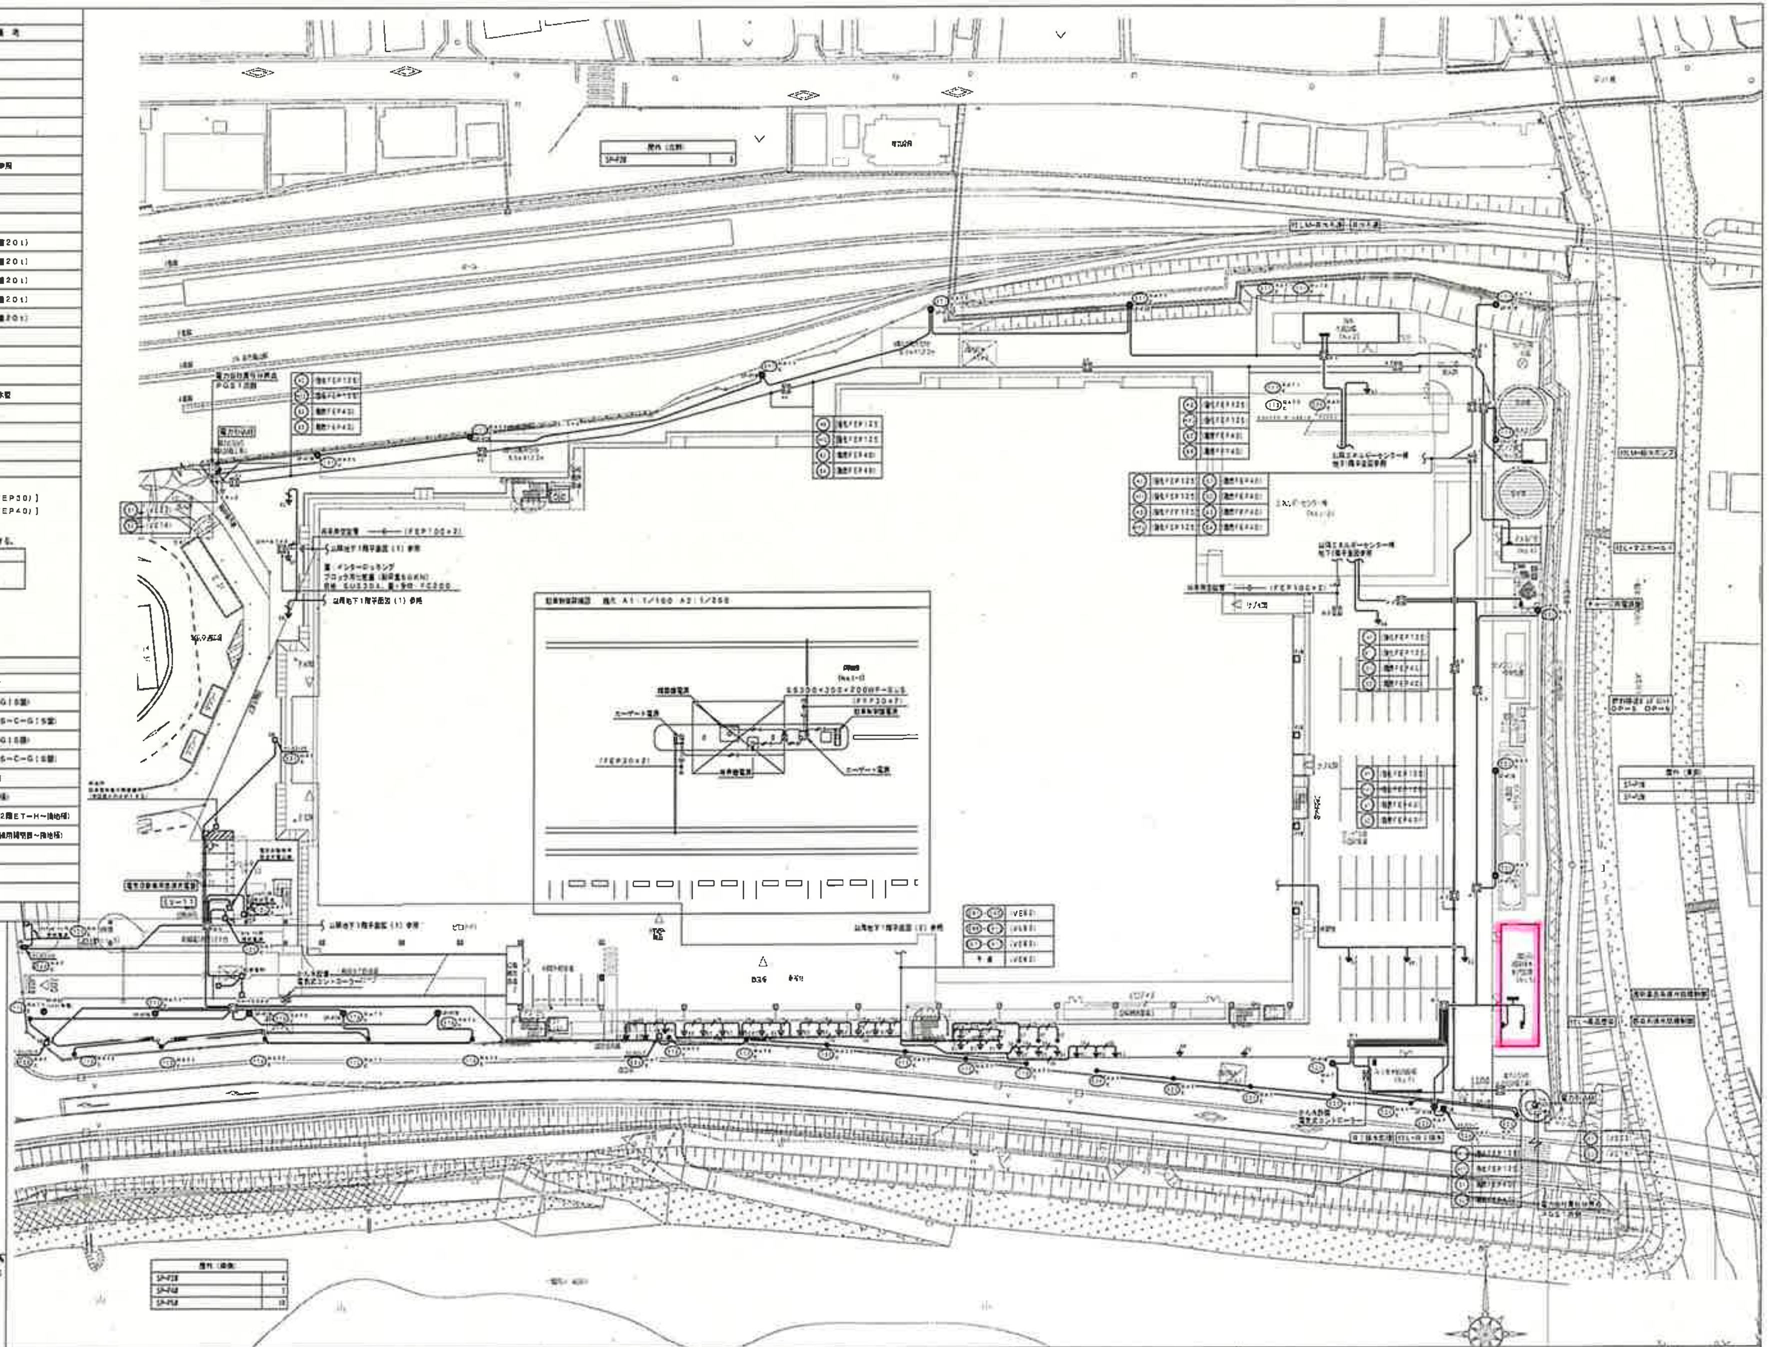

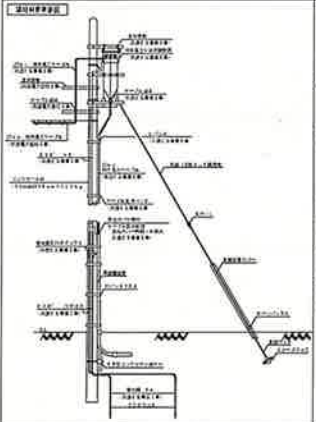

記事

中電工・新生テクノス建設工事共同企業体

工事名：広島市立新安佐市民病院（仮称）新築その他電気設備工事

図名：構内配電線路 病院敷地平面図

竣工図

E-485